




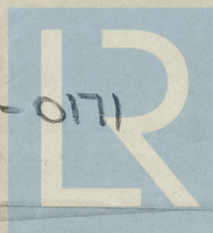


17

3

"WESTERDAM" 

004520-004526-0171



© 2020

Lloyd's Register  
Foundation







VER. WIL. 1871/1872

LONDON

DE ~~WILTON~~ 569A

4

DER

DER WILTON - FLYENNOORD

ORDER

671-672

PROFILE of DECKS

2

"WESTERDAM" ❁

004520-004526-0172



© 2020

Lloyd's Register  
Foundation



RUIM T

850  
5  
4.250



© 2020

Lloyd's Register  
Foundation







LONDON

~~SEN BOX NO~~ 5697  
~~(16)~~

WILTON - FYENDORD

671-672

PROFILE, DECKS, BULKHEADS

(AMENDED)

(SHEET 2)

4

"WESTERDAM" \*














© 2020

Lloyd's Register  
Foundation

004520-004526-0173



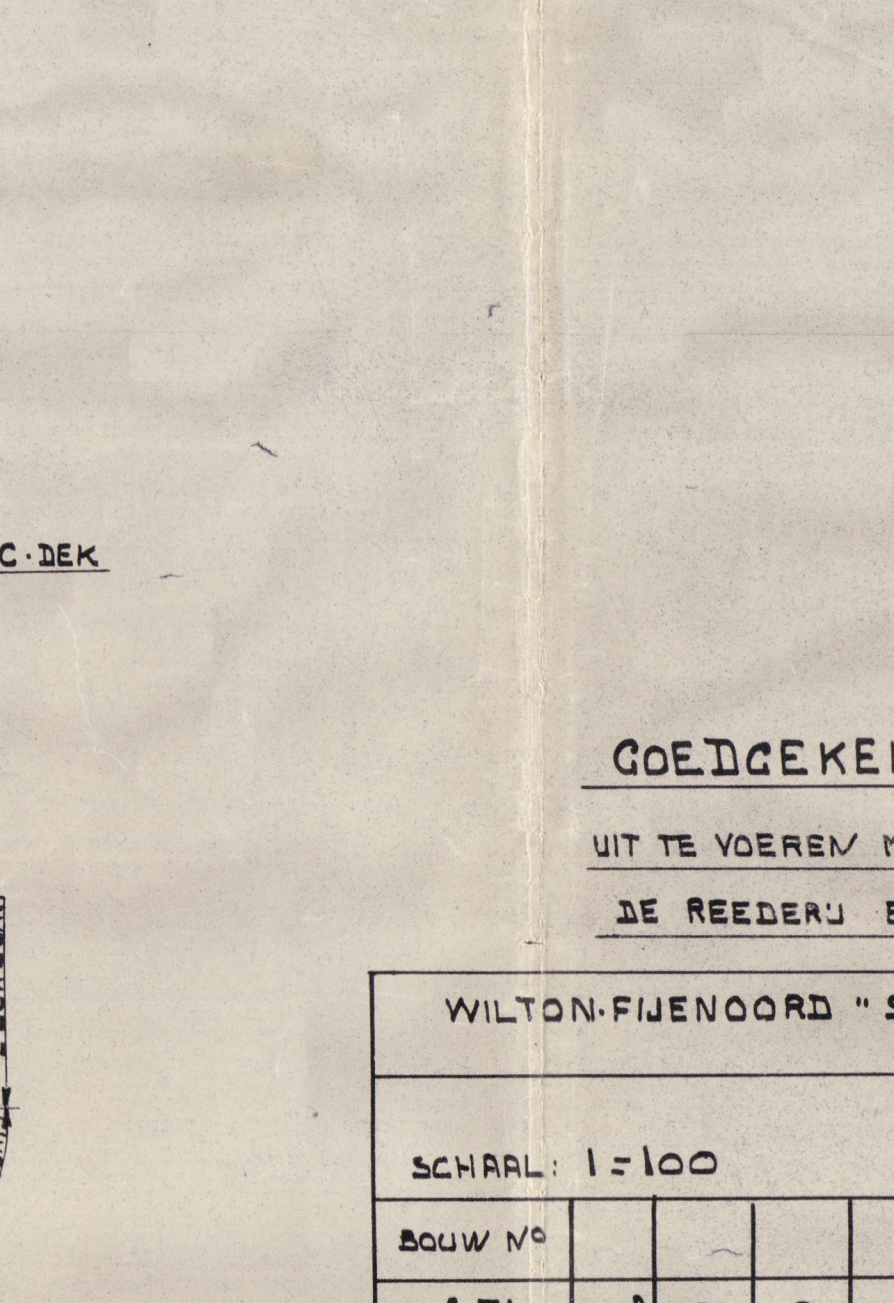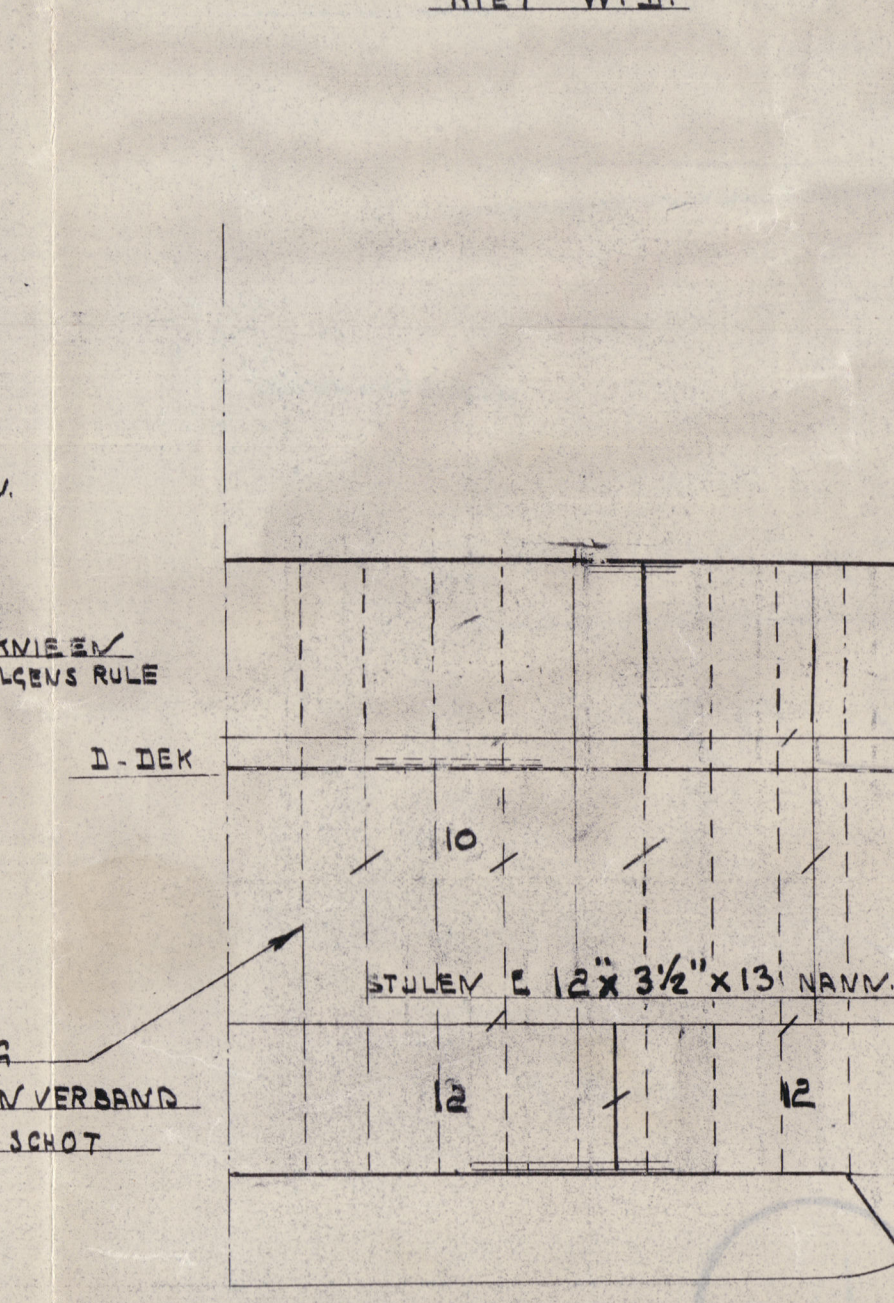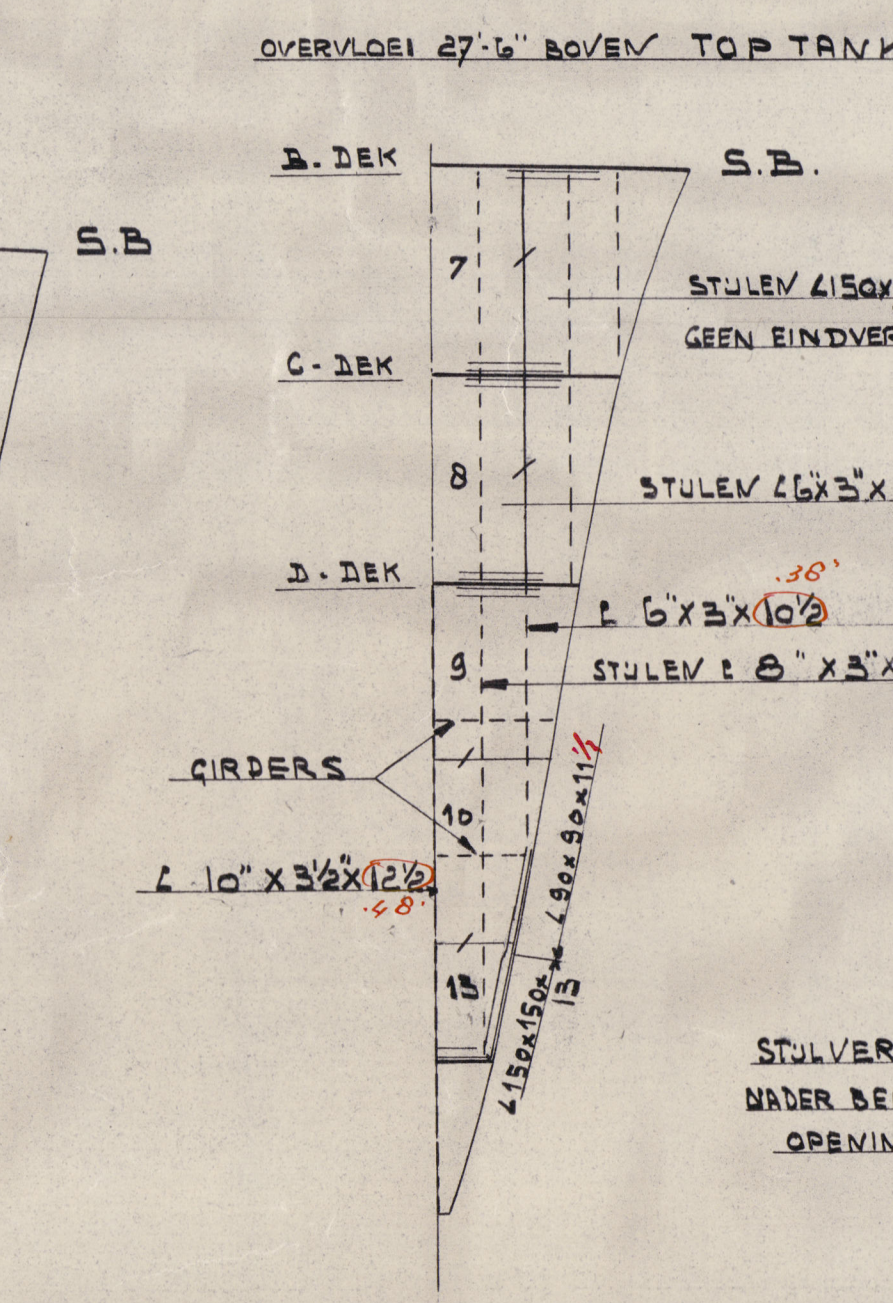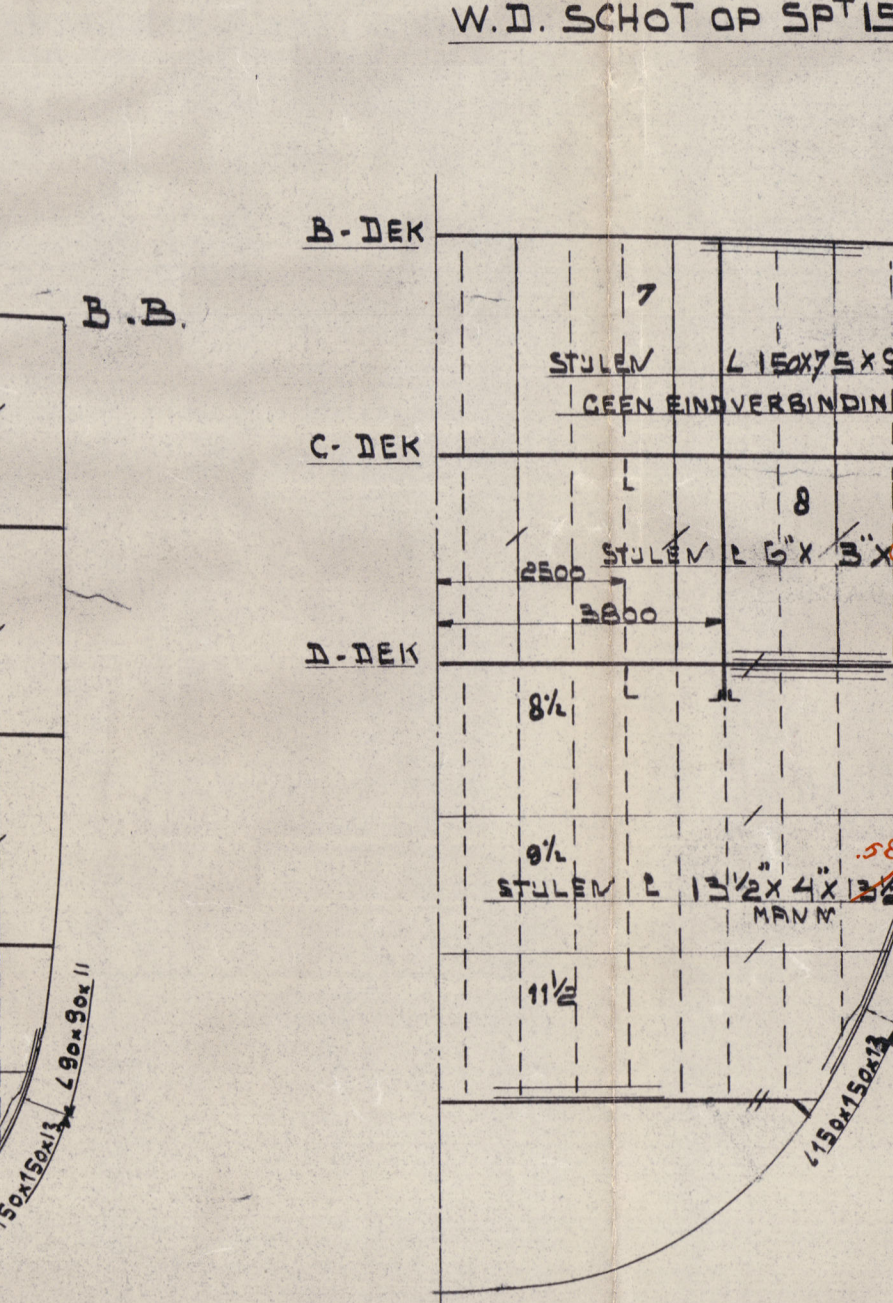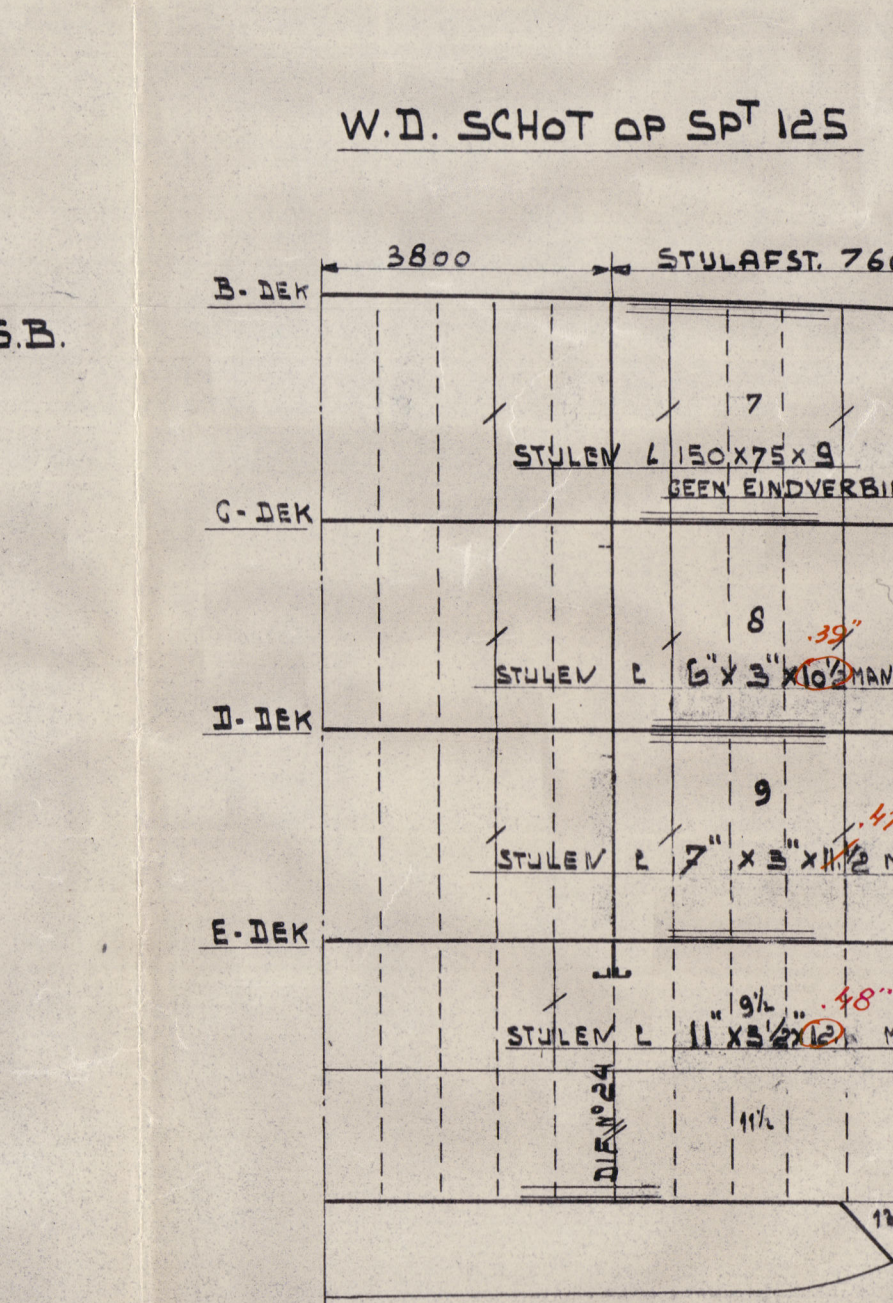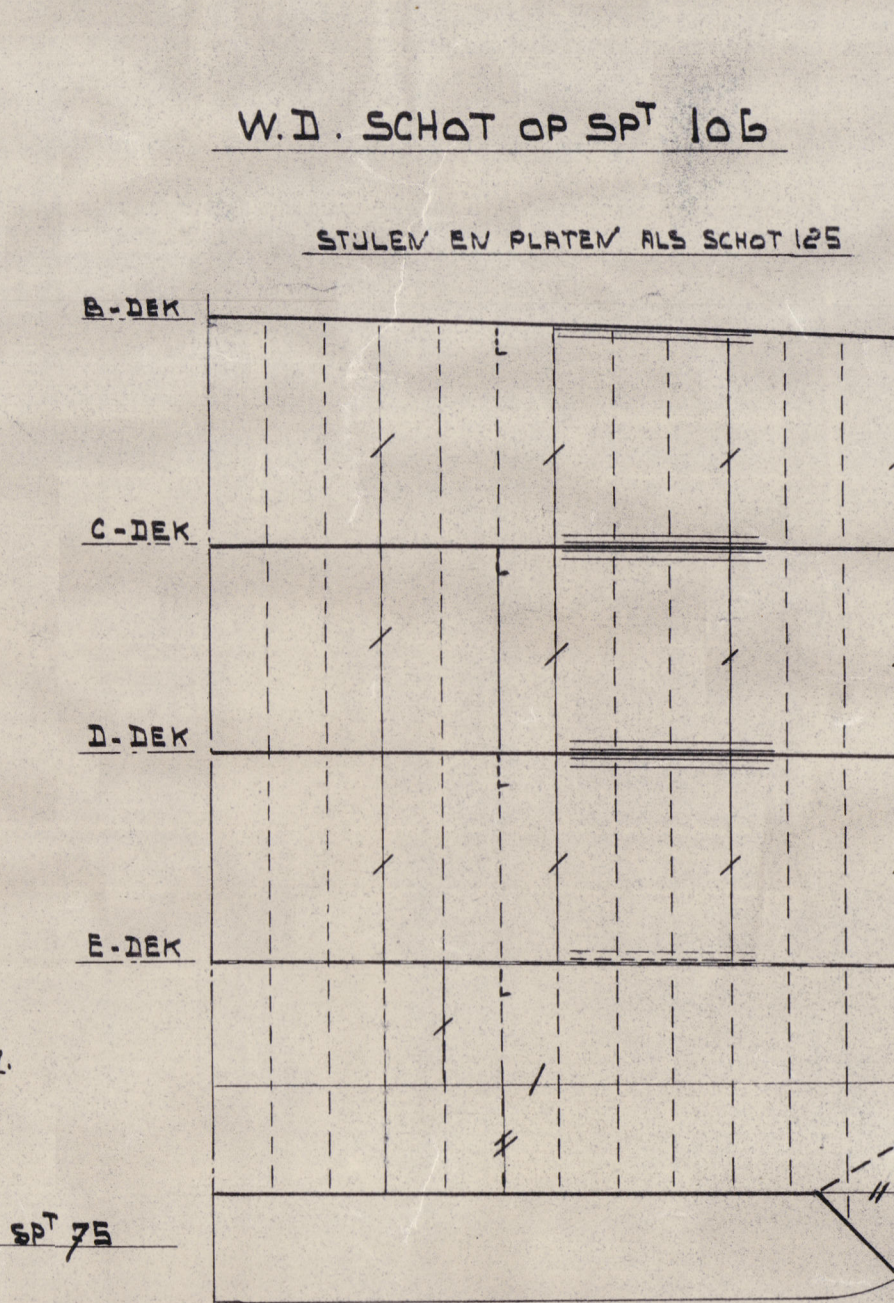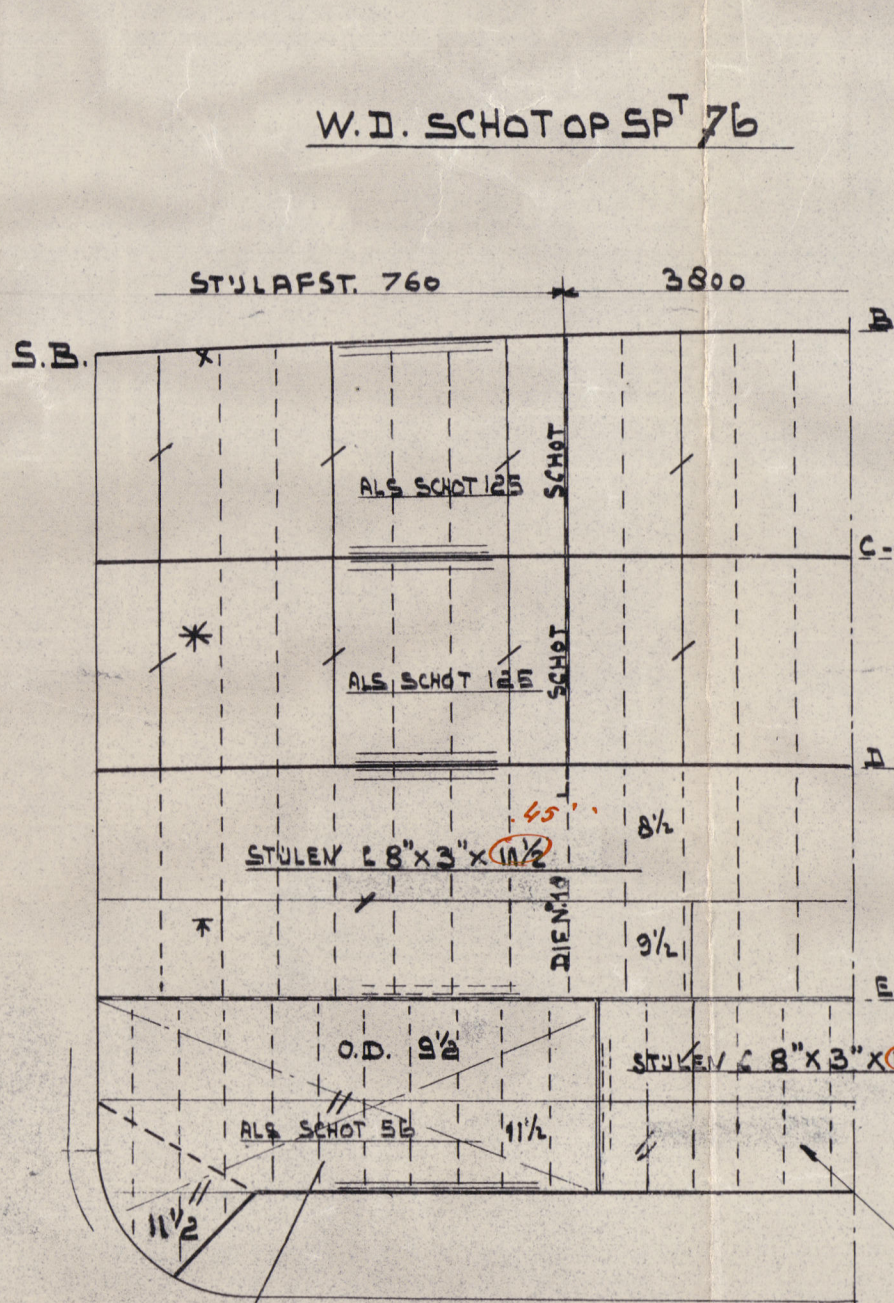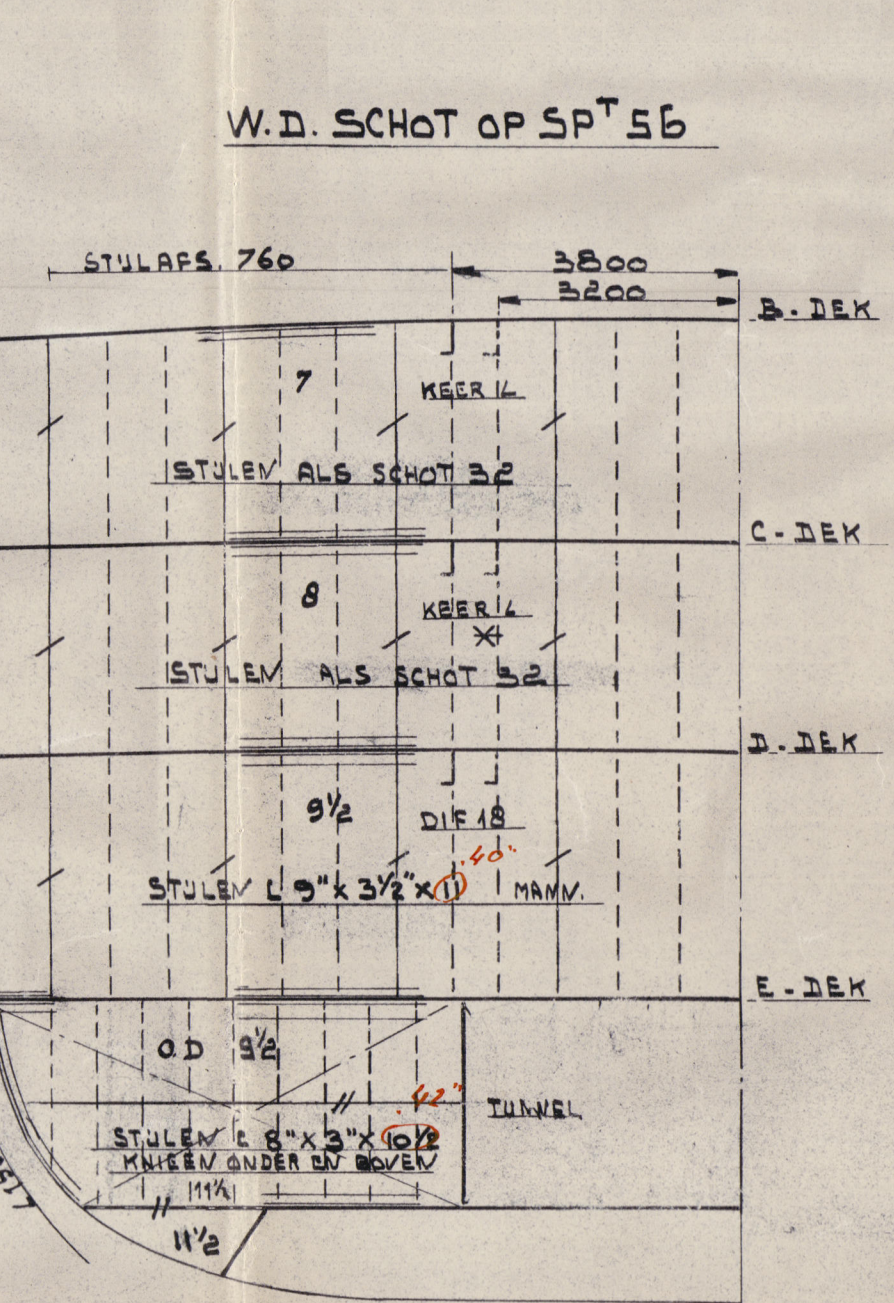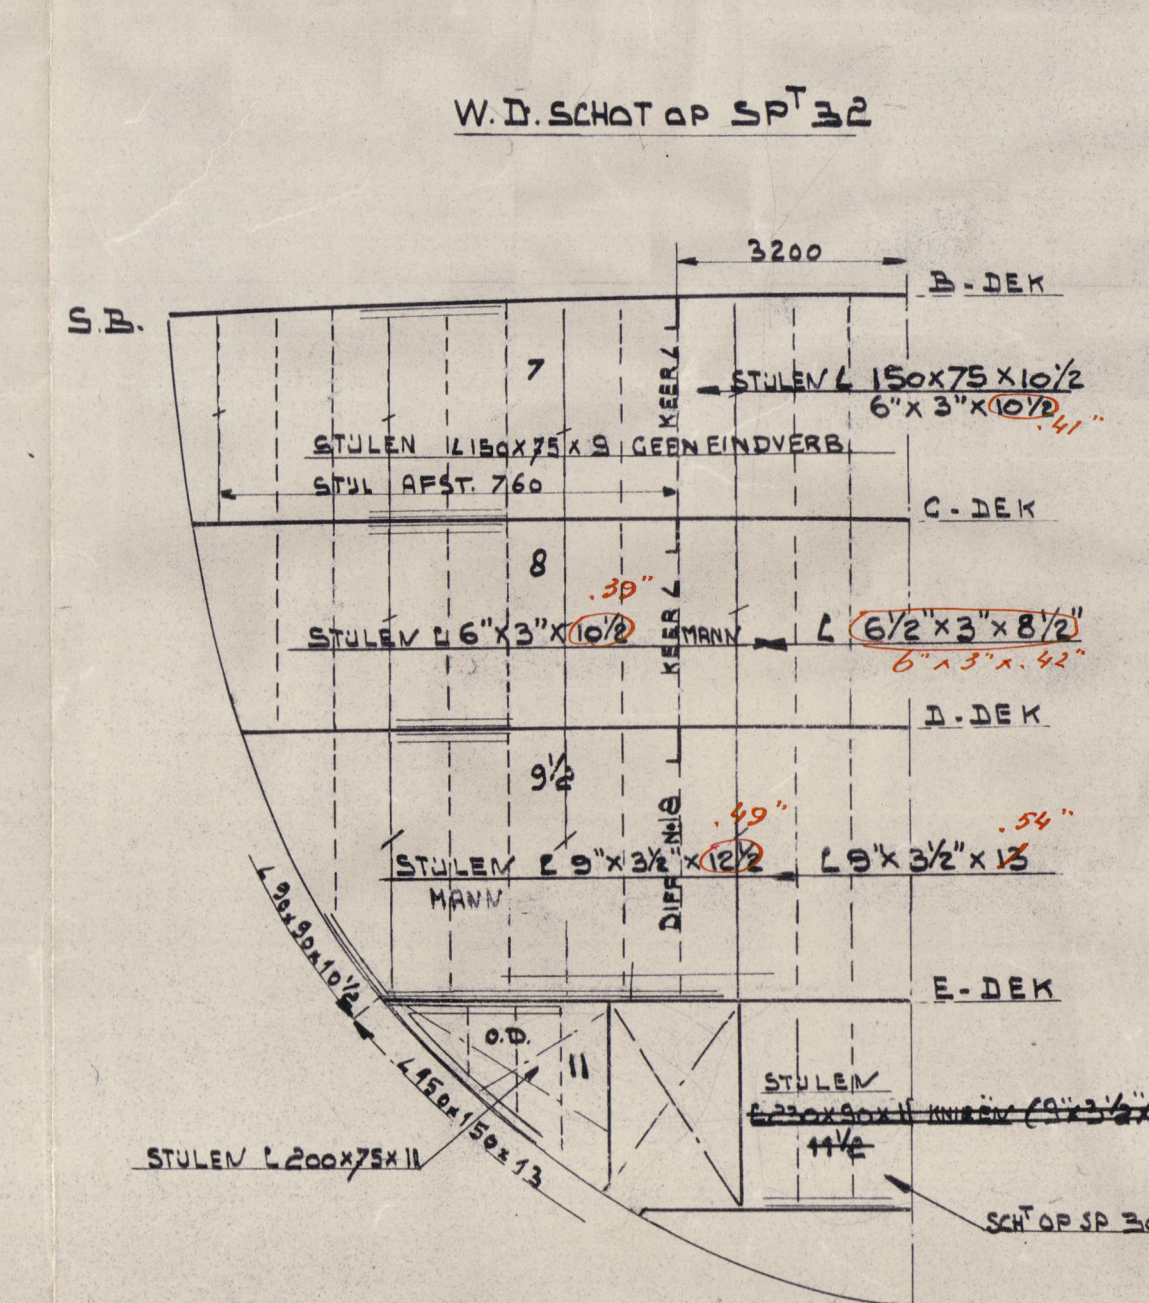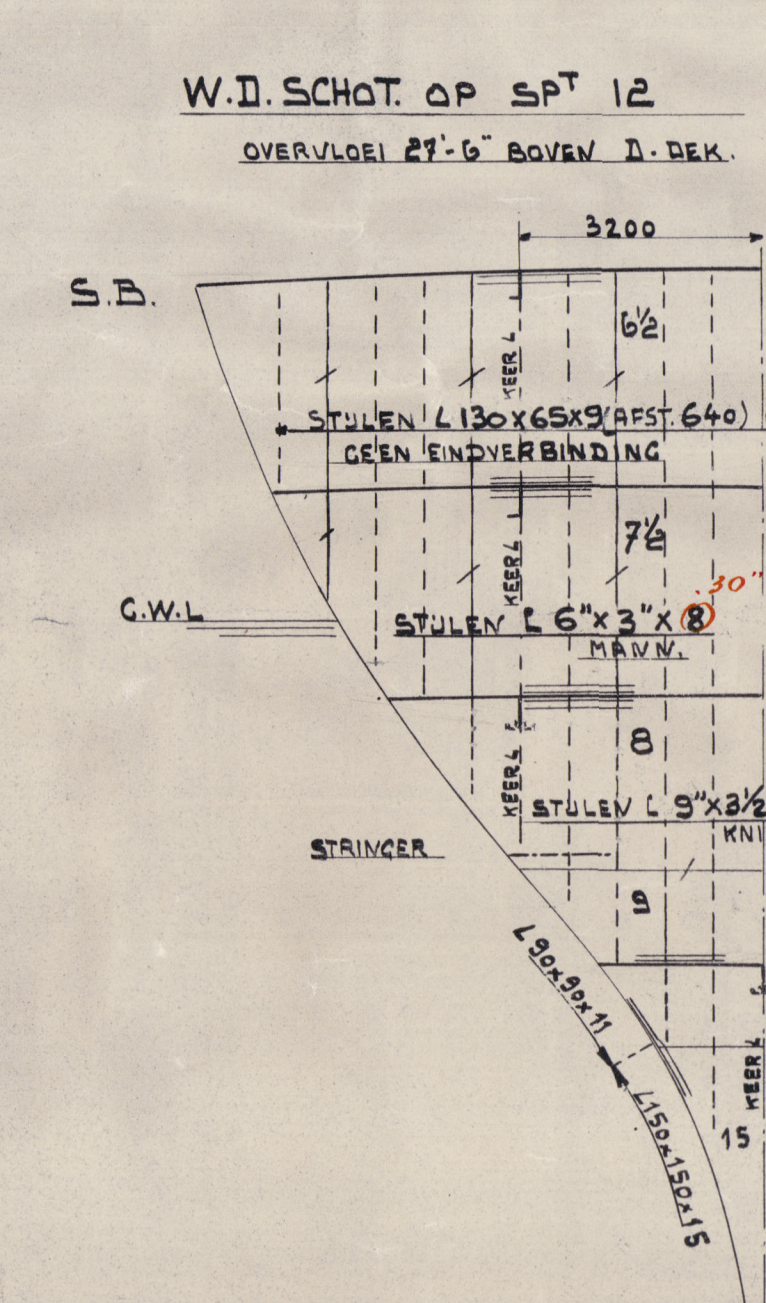 

GOEDGEKEURD DOOR LLOYD'S 11-4-39

UIT TE VOEREN MET VERZWARING ALS GEVRAAGD DOOR DE REEDER EN OP DE TEKENING AANGEGEVEN.

WILTON-FUENORD "SCHIEDAM"		AFD. SCHEEPSBOUW	
SCHAAL 1:100			
BOUW N°	671	50	2
	672	50	2
LANGDOORSNEDE EN DEKKEN			
GET.	WILSON GEN.	BLAD N° 2	106222
CEK.			
CEK.			
CEK.			

Lloyd's Register Foundation



LONDON


3

A 569

WILTON - FYE NOORD


671-672

MIDSHIP SECTION

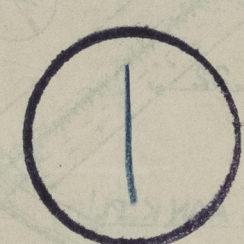

"WESTERDAM" \*  
\* is a stylized flower-like symbol.

004520-004526-0170

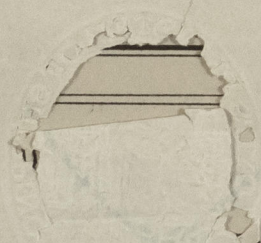

© 2020

Lloyd's Register  
Foundation







LONDON

569A

2

WILTON - FLENOORD

671-672

STERN FRAME

5

"WESTERDAM" ❀





© 2020

Lloyd's Register  
Foundation



004520-004526-0169



OVERHOEK 473  
SLEUTELWIDTE 41

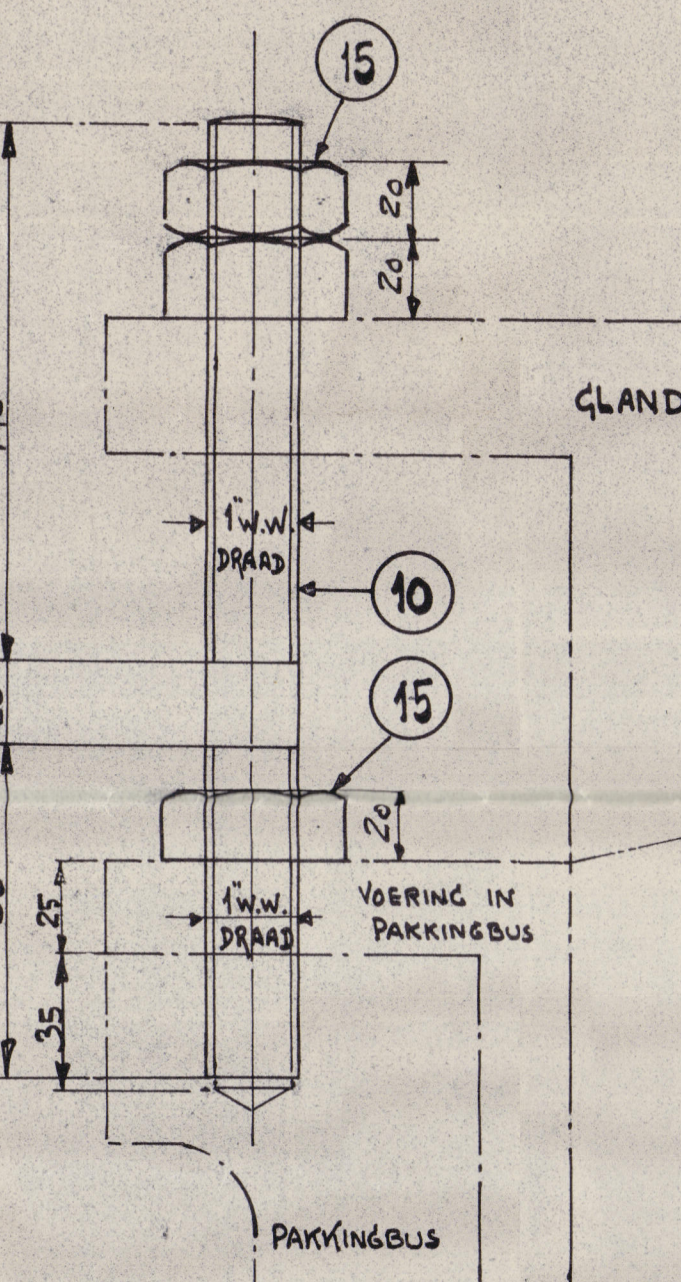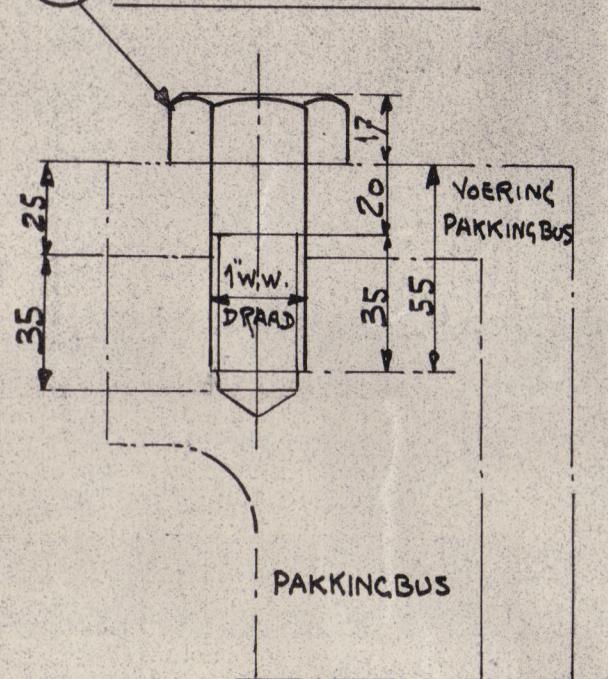


OVERHOEK 924  
SLEUTELW. 80

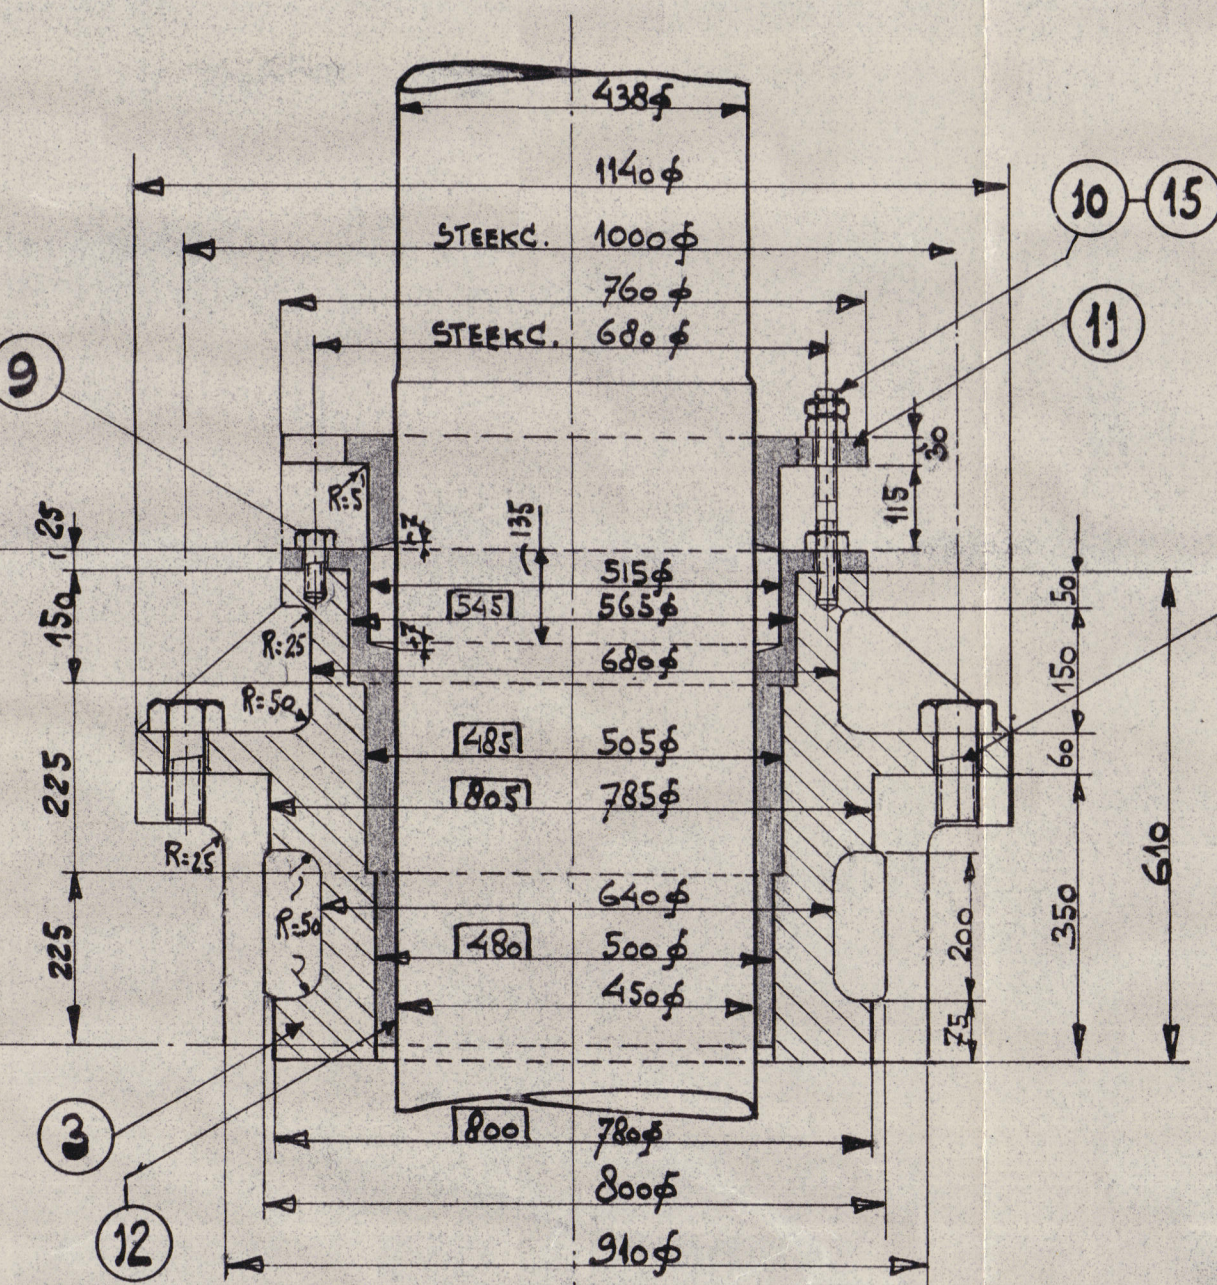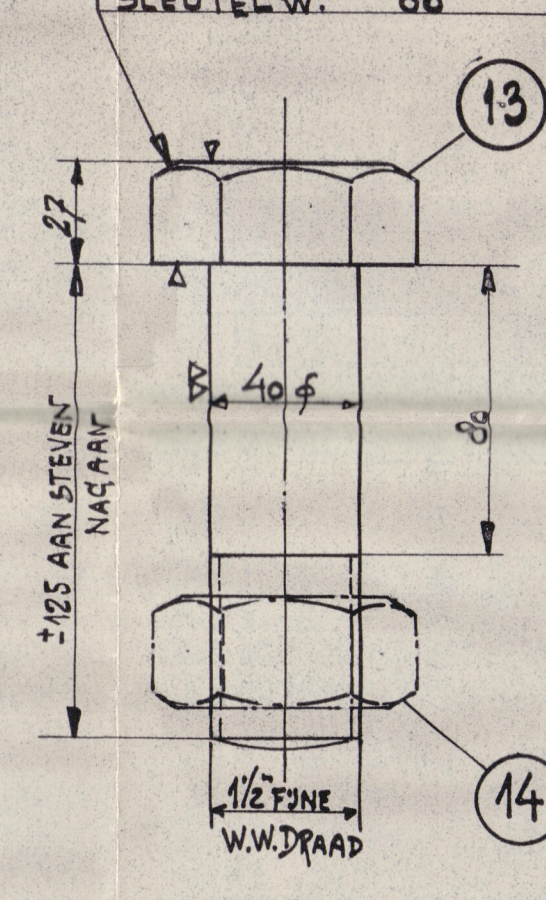


BOVENAANZICHT ZONDER CLAND


BOVENAANZICHT MET CLAND

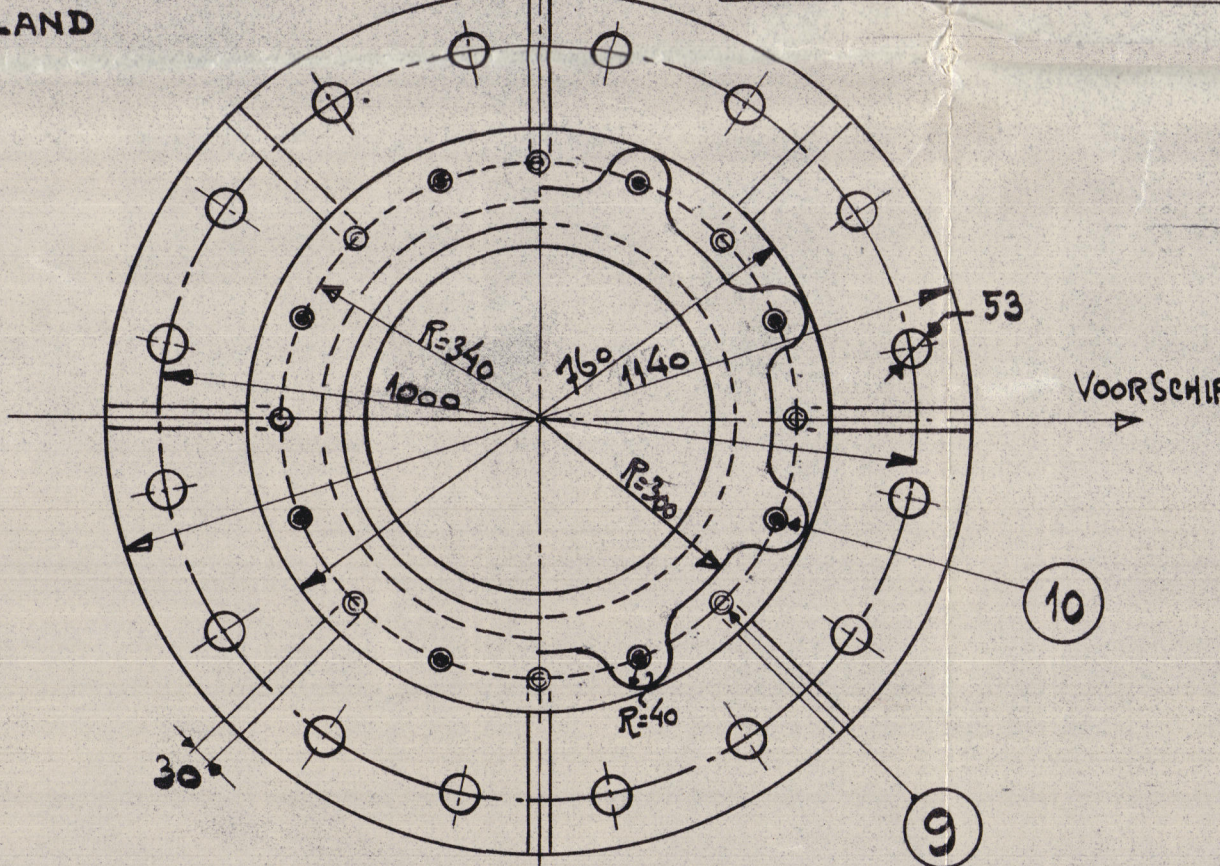


OVERHOEK 924  
SLEUTELWIDTE 80

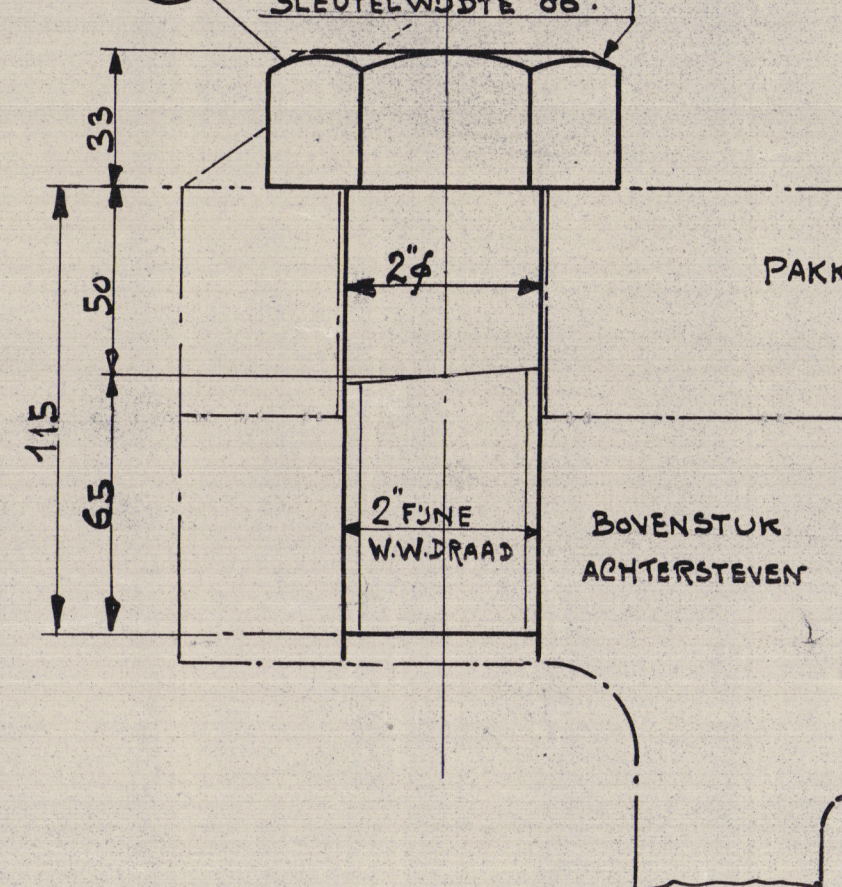


AANZICHT VOLGENS PUL

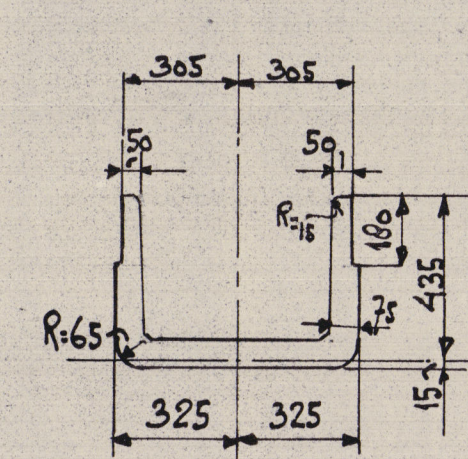


DOORSN. SP13

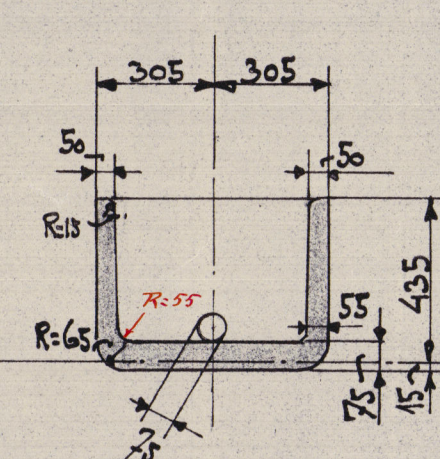


BOVENAANZICHT

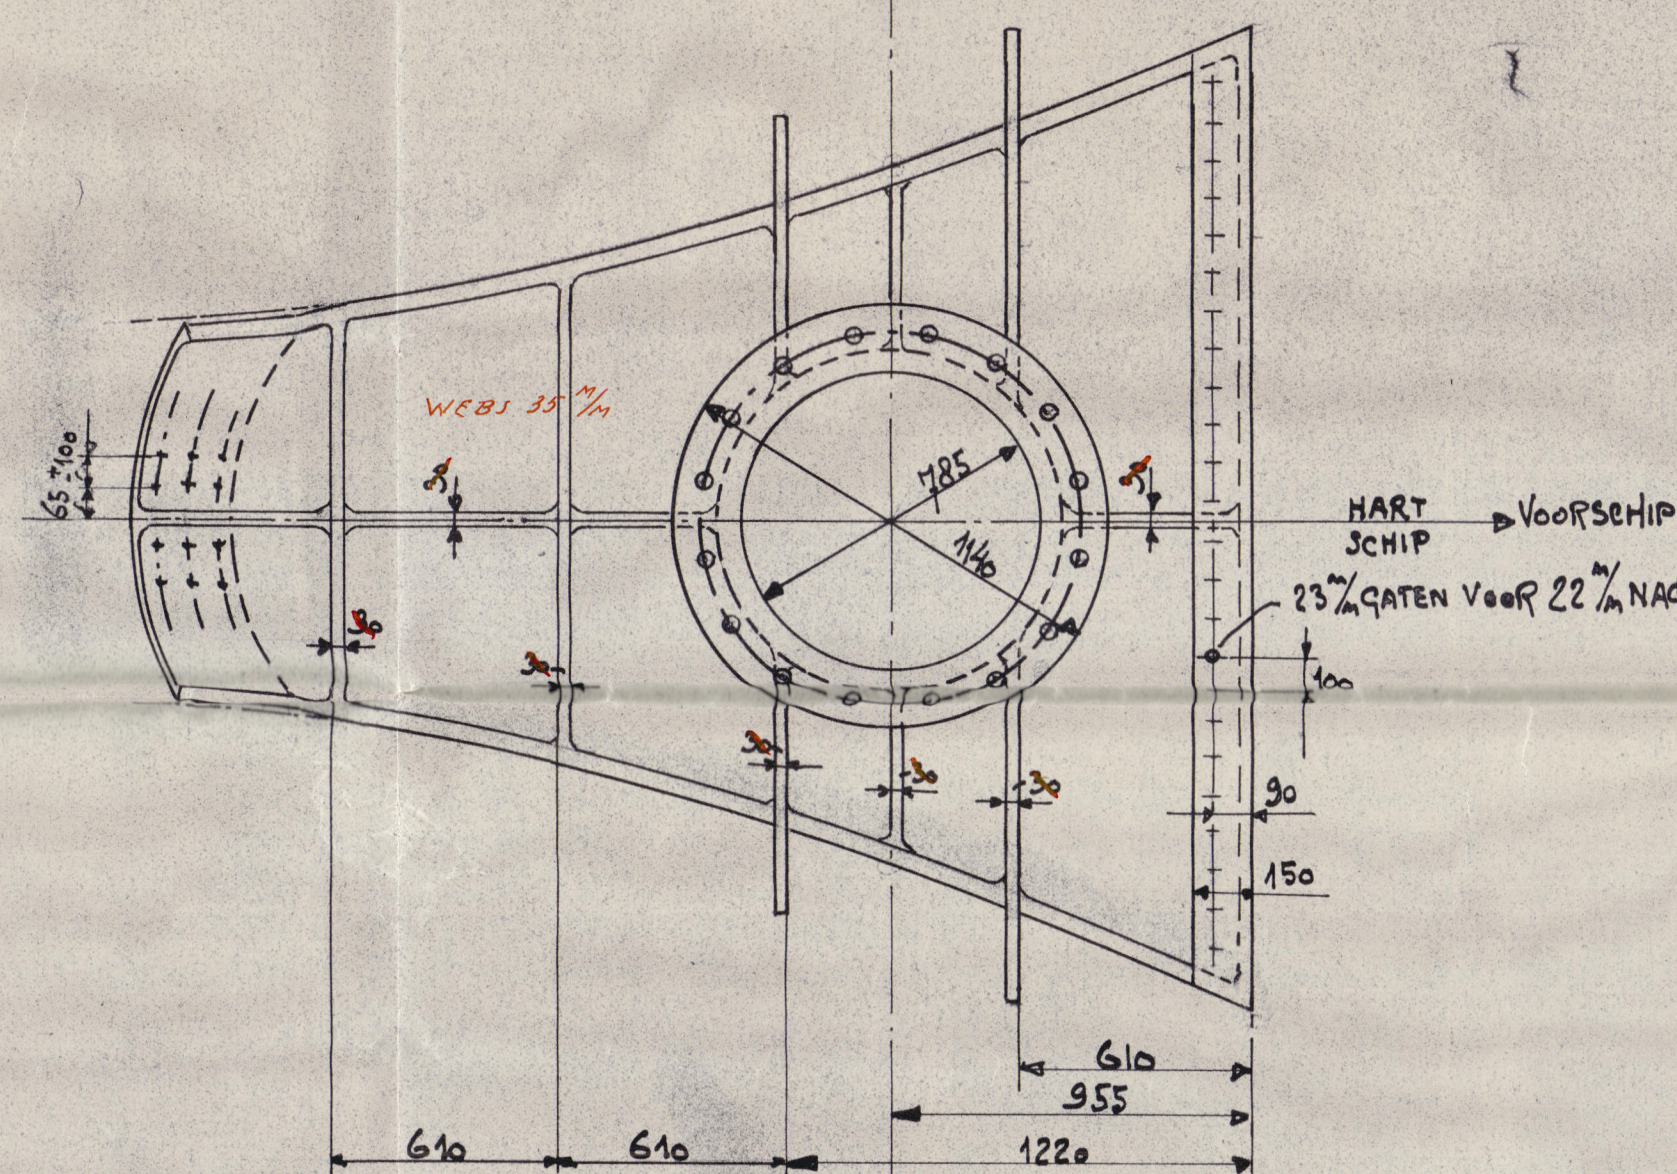


DOORSN. OP SPANT 0  
(GEZIEN VAN ACHTER NAAR VOORE)

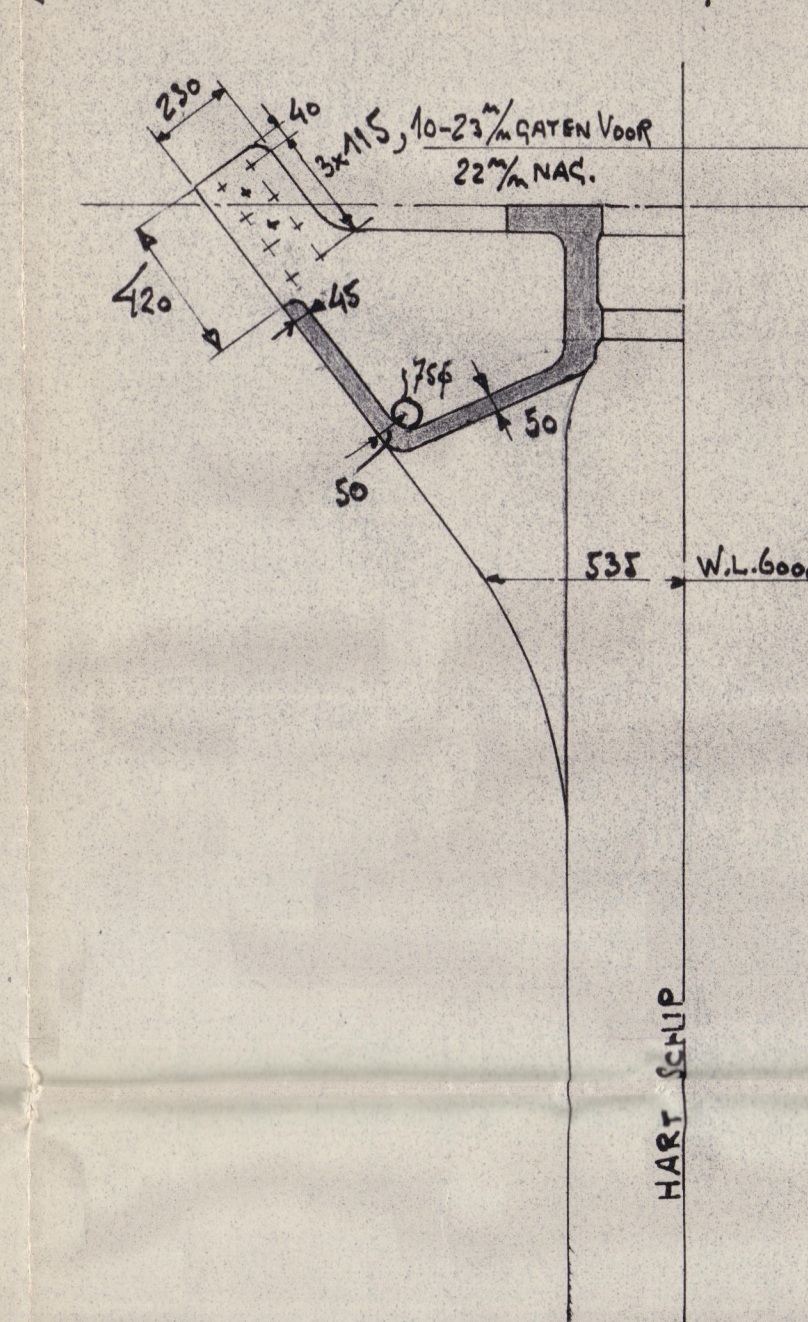


DOORSN. OP SP1 A

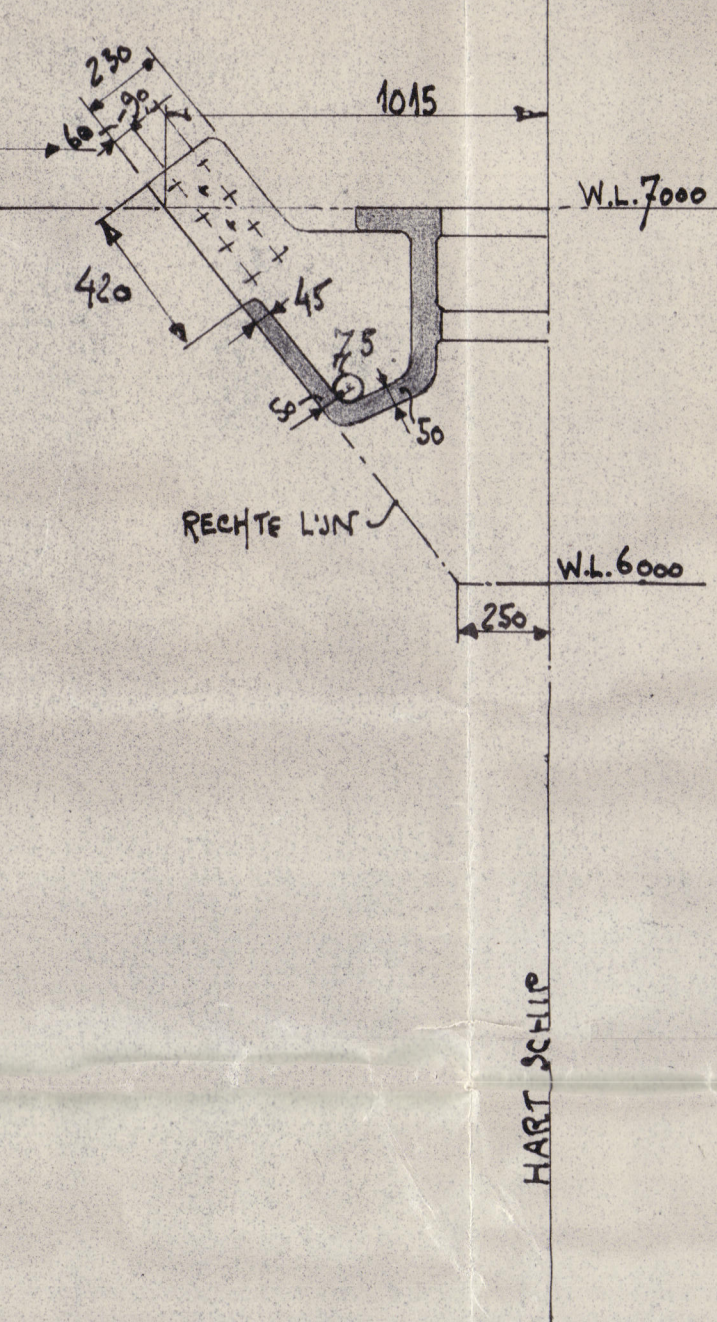

DOORSN. OP SP1 B

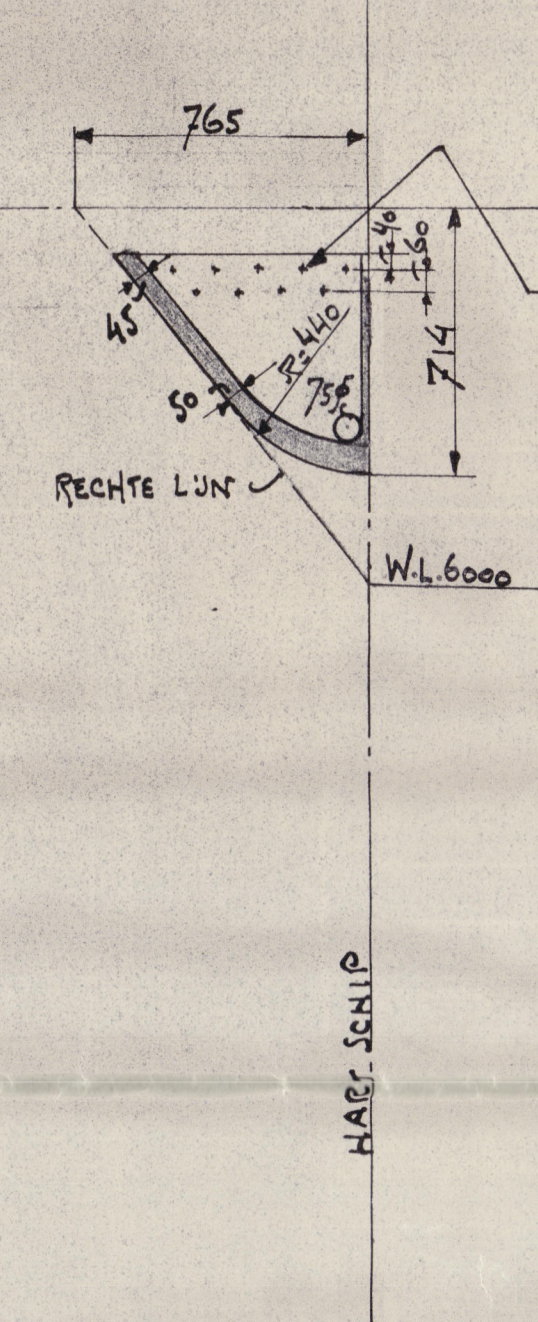


DOORSN. OP SP1 C

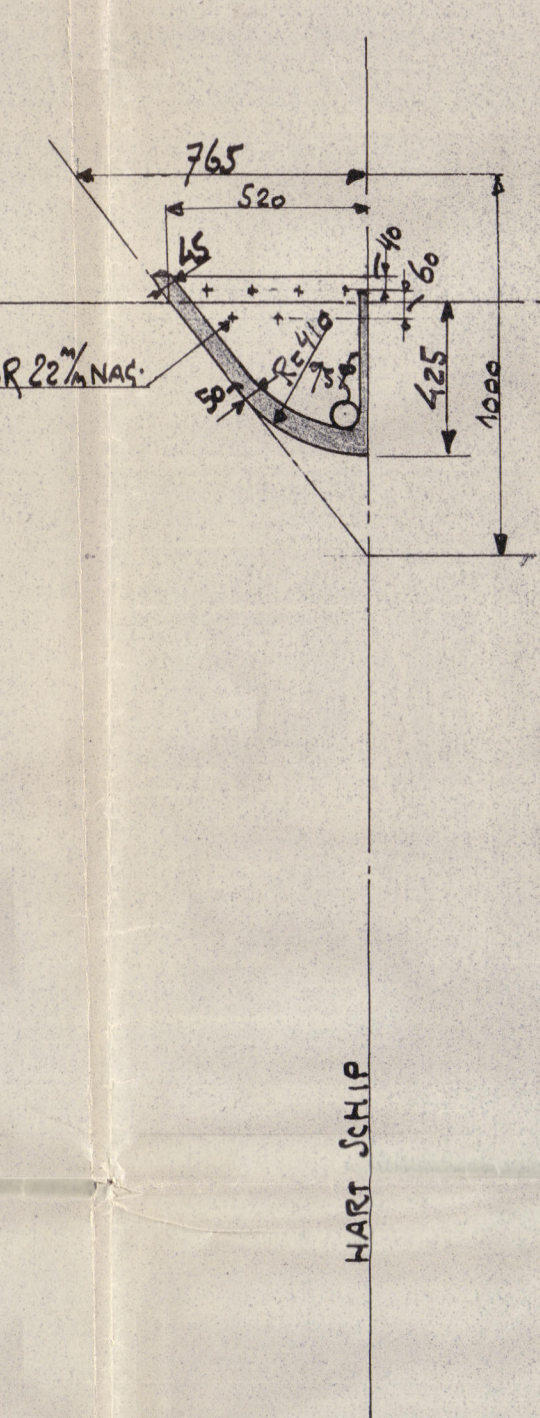


DOORSN. OP SP1 D




DOORSN. OP HART ROERKONING

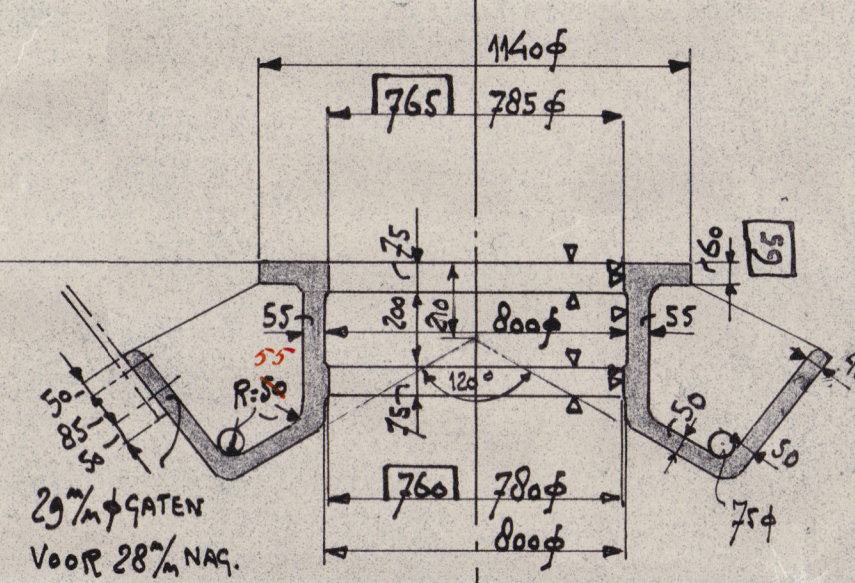


DOORSN. OP SPANT 1  
(GEZIEN VAN VOOR NAAR ACHTER)

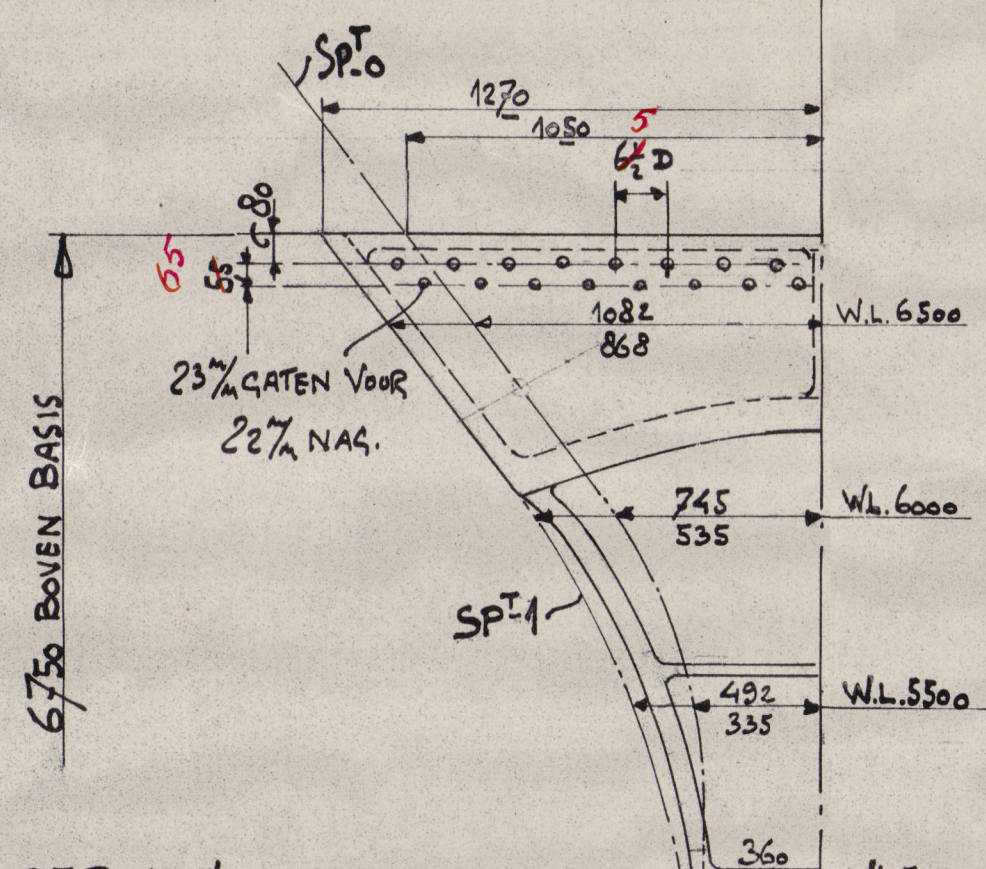

BOVENVINGERLING

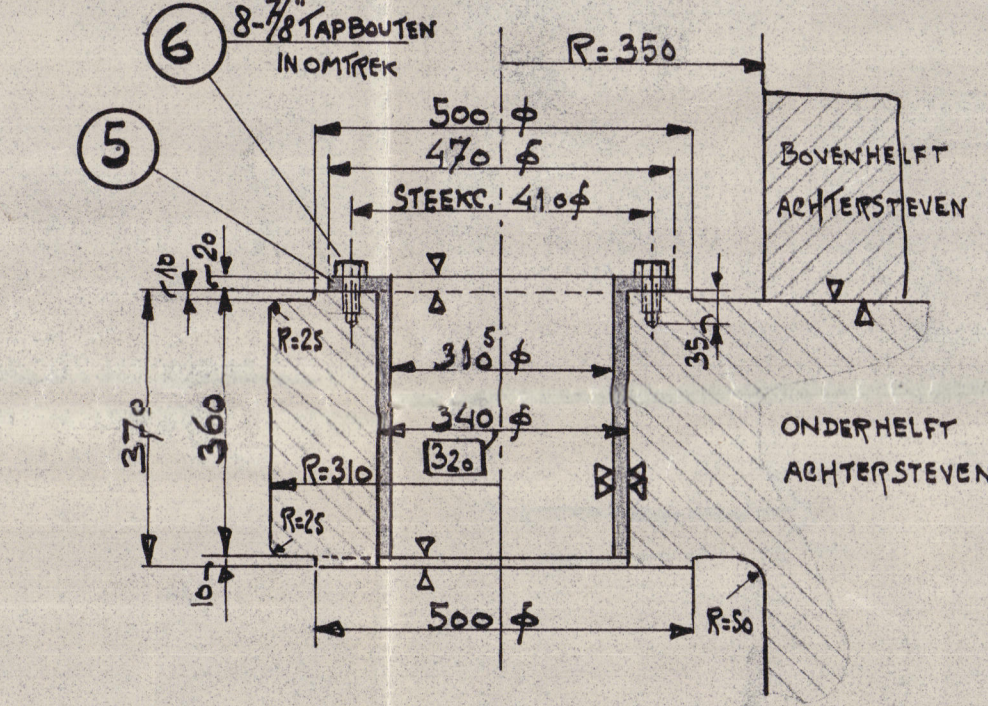

ONDERVINGERLING

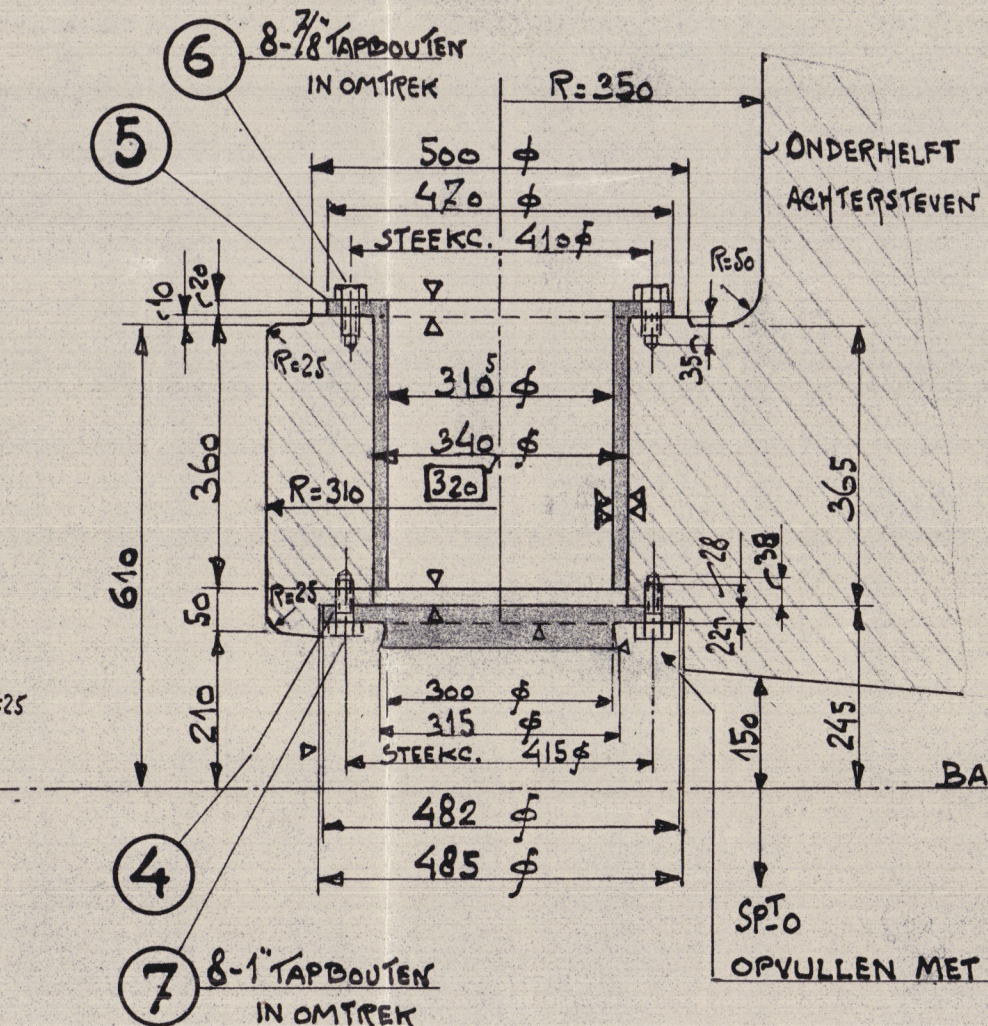

HET GIETSTAAL LEVEREN MET KEUR EN CERTIFICAAT ENG. LLOYD.  
DE GATEN IN VINGERLINGEN EN PAKKINGBUS VOOR TE BOREN VOLGENS MATEN IN  
NADAT DE DITEN VINGERLINGEN EN PAKKINGBUS, DE GATEN OP MAAT TE KOTSEN.

24	MOER	15	10	BL. ST.	1	DIN 934			
12	MOER	14	13	BL. ST.	1/2	NF7			
12	KOPPELBOUT (RUIJBOUT)	13		BL. ST.					
1	VOERING	12		CLB					
1	CLAND	11		CLB					
8	TAPBOUT	10		SP. 1					
8	TAPBOUT	9		SP. 1	1x55	DIN 931			
16	"	8		BL. ST.					
8	"	7		BL. ST.	1x50	DIN 931			
16	TAPBOUT	6		BL. ST.	1/2x50	DIN 931			
2	BUS	5		MANGELIJN NO.	12	MANGANESE STEEL			
1	STOOTSTUK	4		STAAL	UIT 50% PLAT				
1	PAKKINGBUS	3		CIETST.					
1	ACHTERSTEVEN (BOVENHELF)	2							
1	ACHTERSTEVEN (ONDERHELF)	1		CIETST.					

"WILTON-FUENOORD" SCHIEDAM. AUTEURSRECHT VOORBEHOUDEN VOLGENS DE WET

SCHAAL: 1:20, 1:10

GIETSTALEN ACHTERSTEVEN


MAAT	BOVEN	ONDER	TEK.	BLAD	MAAT	BOVEN	ONDER	TEK.	BLAD
671-672	503	1							

106225 A  
1004520-004526-0169



LONDON

569A

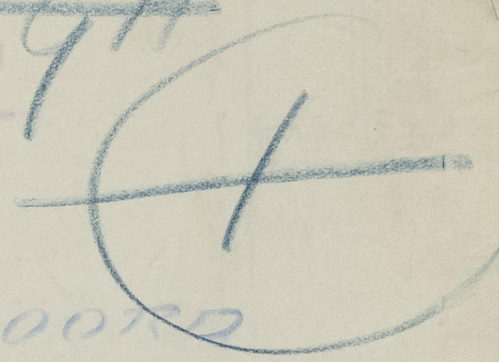

WILTON-EVENOORD


671-672

RUDDER

"WESTERDAM" \*

⑥

GE-  
WICHT  
AL  
HT  
1  
EN

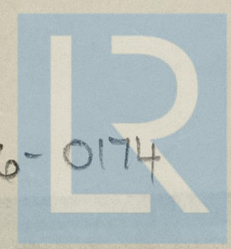


© 2020

Lloyd's Register  
Foundation

004520-004526-0174

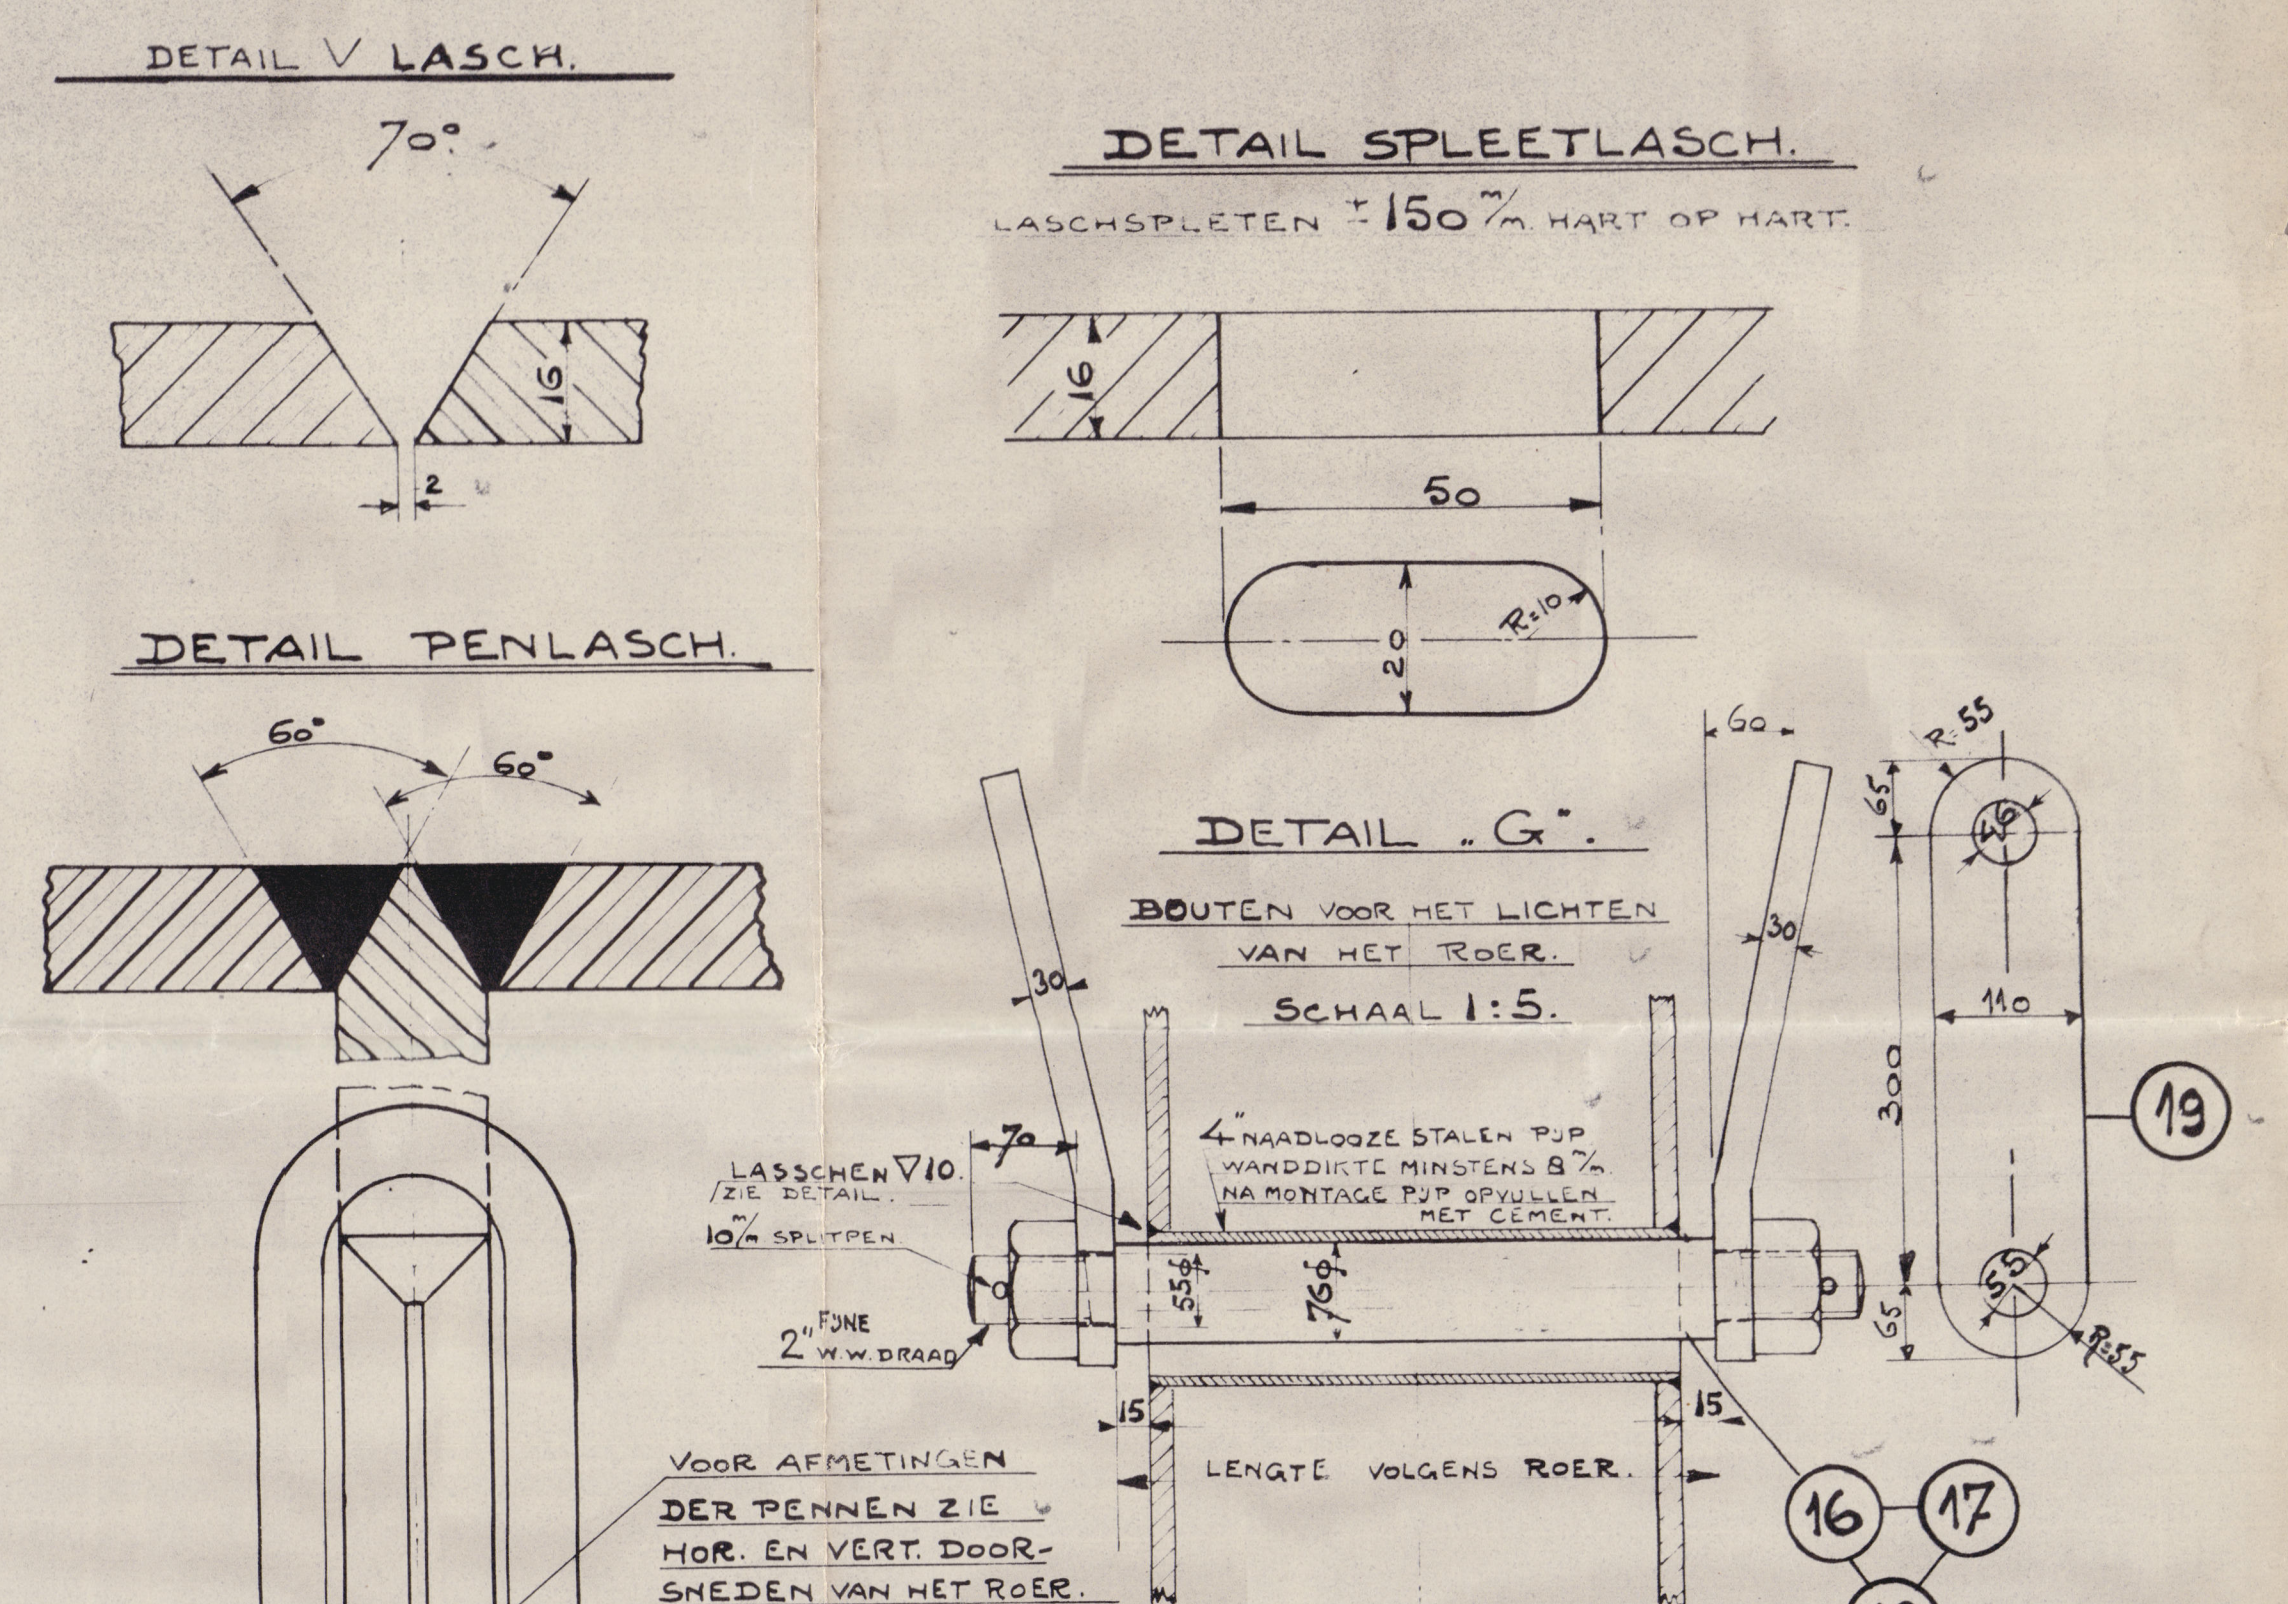

[illegible]